

2025 年 7 月 29 日

関係各位

管財部

後樂園キャンパス旧 1 号館解体に伴うインフラ切替工事について【お知らせ】

標記の件につきまして、下記及び別紙の通り、後樂園キャンパス旧 1 号館解体に伴うインフラ切替工事についてお知らせ致します。詳細につきましては、添付資料ならびに以下をご参照ください。ご迷惑をお掛け致しますが、ご理解とご協力のほどを何卒お願い申し上げます。

記

- ・ 施工者：株式会社 奥村組

- ・ 冷温水配管盛替え作業に伴う一部空調利用不可について

■2025 年 8 月 9 日～8 月 11 日の間：

対象室：3B210、3B211、3B221、3B231、3B240、3B111、3B112、  
3B113（個別 PAC は稼働可）、3B114、1 階コミュニケーションスペース、  
3101、3102、3103、3105、3106、3107 室

■2025 年 8 月 9 日以降：

対象室：旧 1 号館 1109、1131 室が利用不可。※現在、在室部屋のみ抜粋

- ・ 自火報設備と放送設備切替に伴う影響について

■作業時間は原則 8 時～18 時を予定しておりますが、8 月 25 日の放送設備の切替作業日のみ 8 時～翌日正午までの作業を予定しております。

※主な作業場所は添付資料『放送設備施工場所』をご参照ください。

■放送設備切替後に各号館共用部にて音出し確認（『トントン』という音がスピーカーから鳴動します）を実施します。

※先端技術棟と 6 号館 5、6 階につきましては、専有部に入室します。

- ・ 緊急呼出警報設備切替に伴う影響について


■添付資料の『緊急呼出設備改修に伴う入室部屋について』付近にて鳴動試験を実施させていただきます。

※入室しての作業がありますが、お立会いはご不要です。



以 上



# 放送設備 施工場所

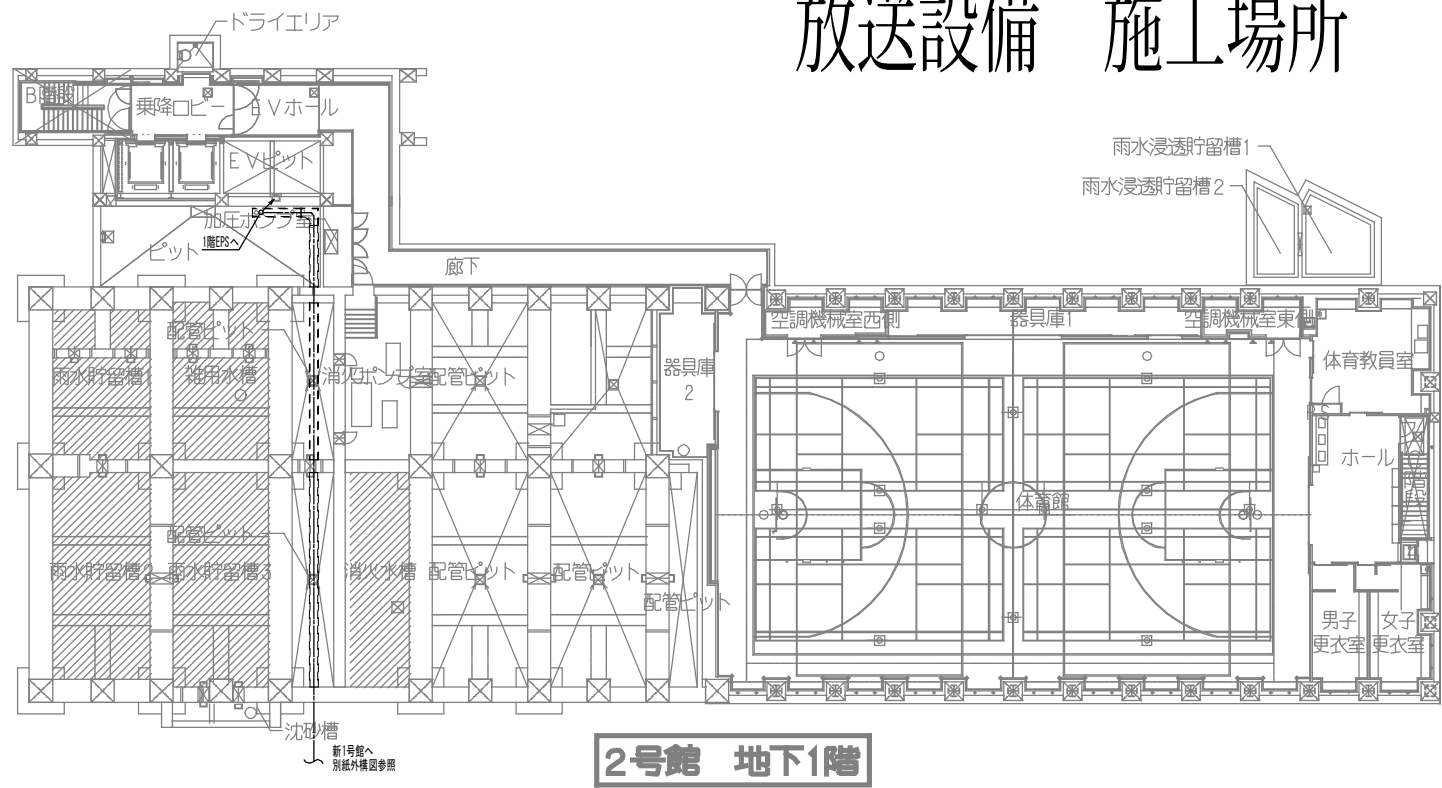

|    |             |       |
|----|-------------|-------|
| 凡例 |             |       |
|    | 端子盤         |       |
|    | 非常放送AMP     |       |
|    | 受信機         |       |
|    | 各既設盤        |       |
|    | リモートマイク     |       |
|    | 呼び出し表示器     |       |
|    | 各種配線ケーブル    | 天井内配線 |
|    | 配線立ち上げ・立ち下げ |       |
|    | 既設ラック       |       |

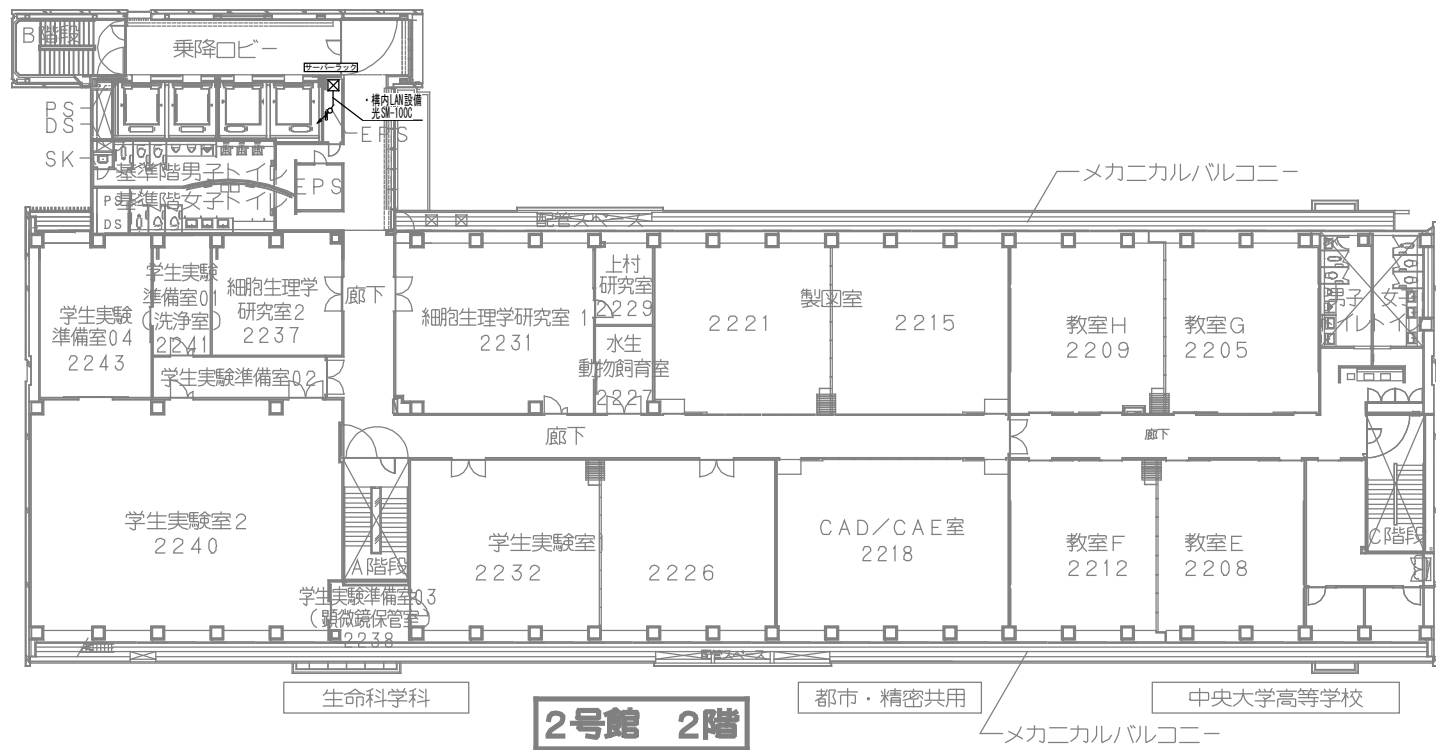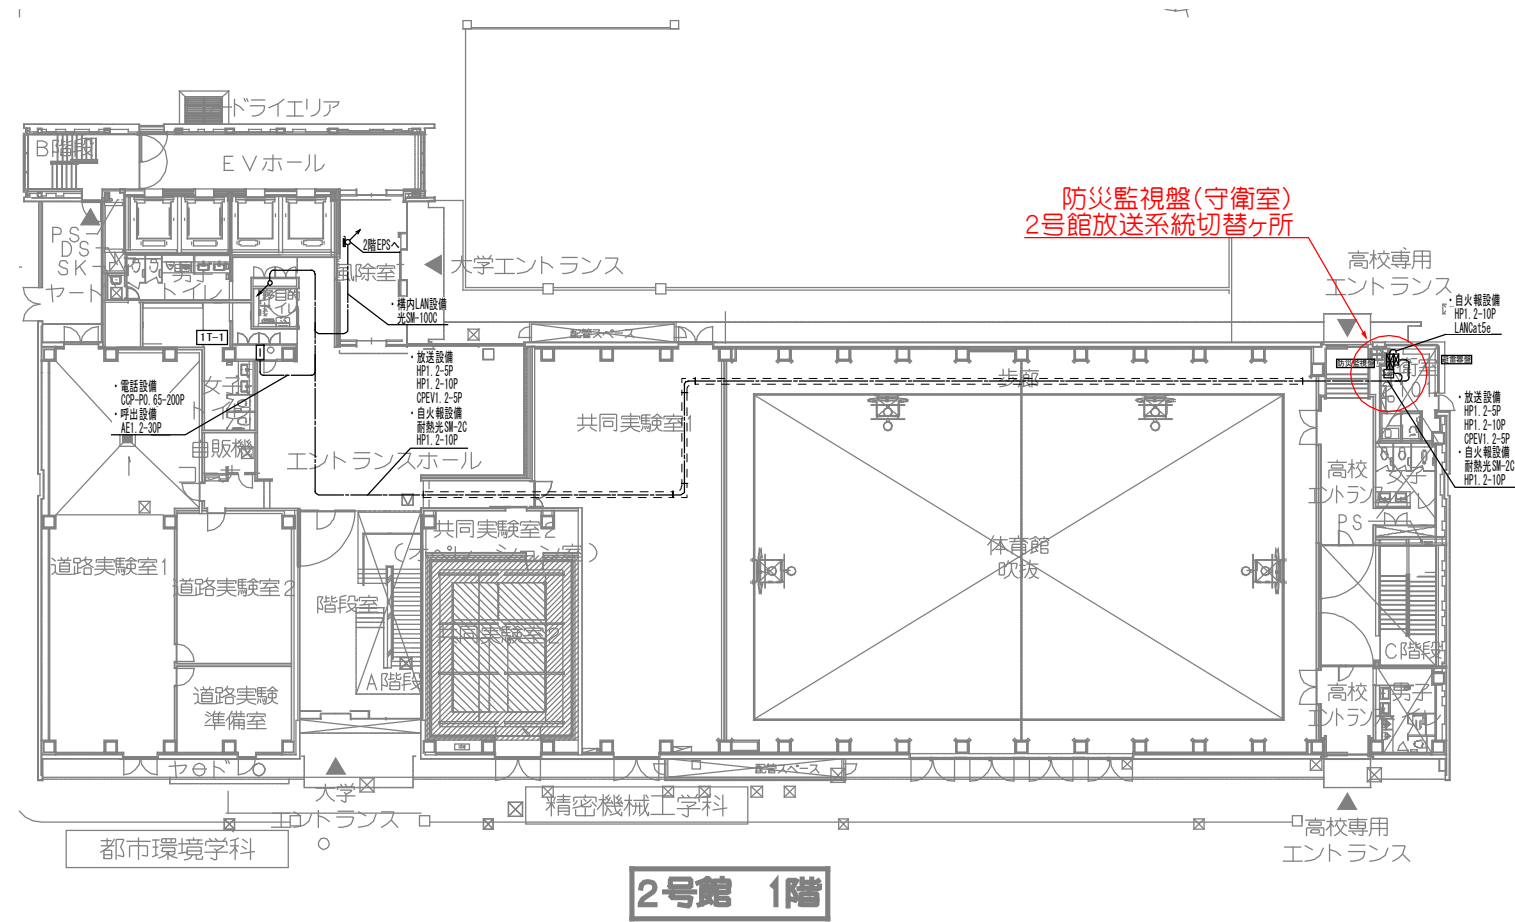

|    |            |  |  |
|----|------------|--|--|
| 竣工 | 2022.12.12 |  |  |
| 竣工 | 2025.01.15 |  |  |
| 監理 |            |  |  |
| 施工 |            |  |  |

完成図 電-152

日建設計





中央大学後楽園キャンパス  
1号館建替に伴う新築工事

（通し番号130）  
19 - 3

既存棟内線ルート図（2号館）

A1: NS  
A3: NS


N° T - 180523 - B

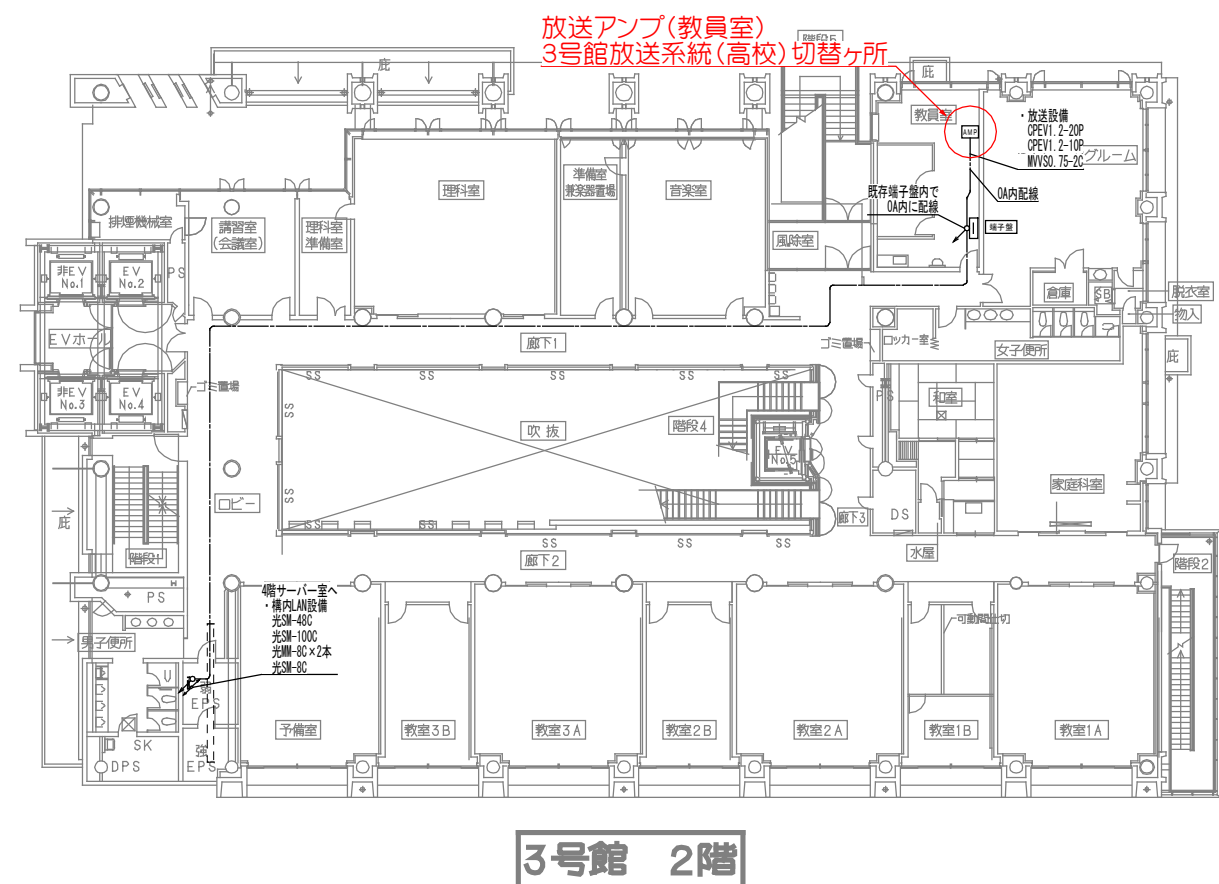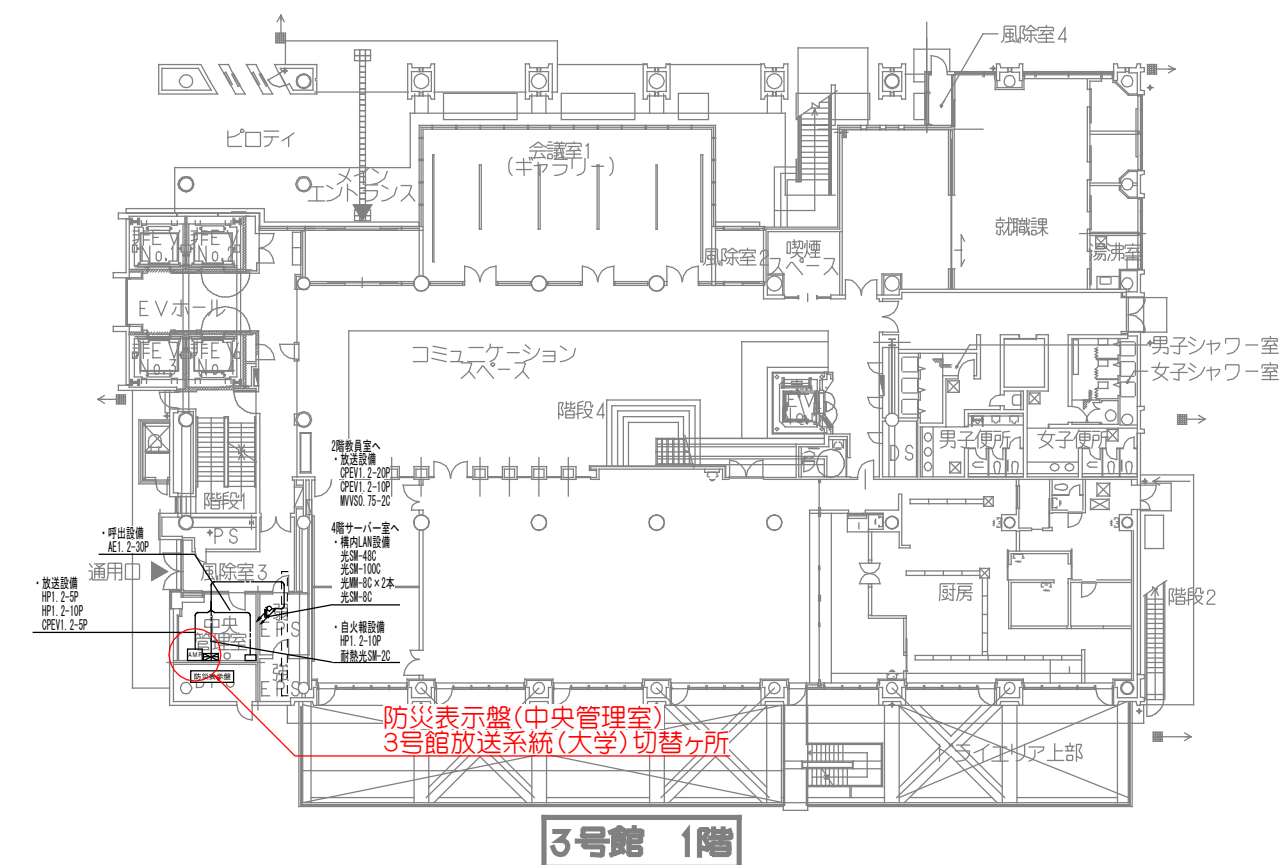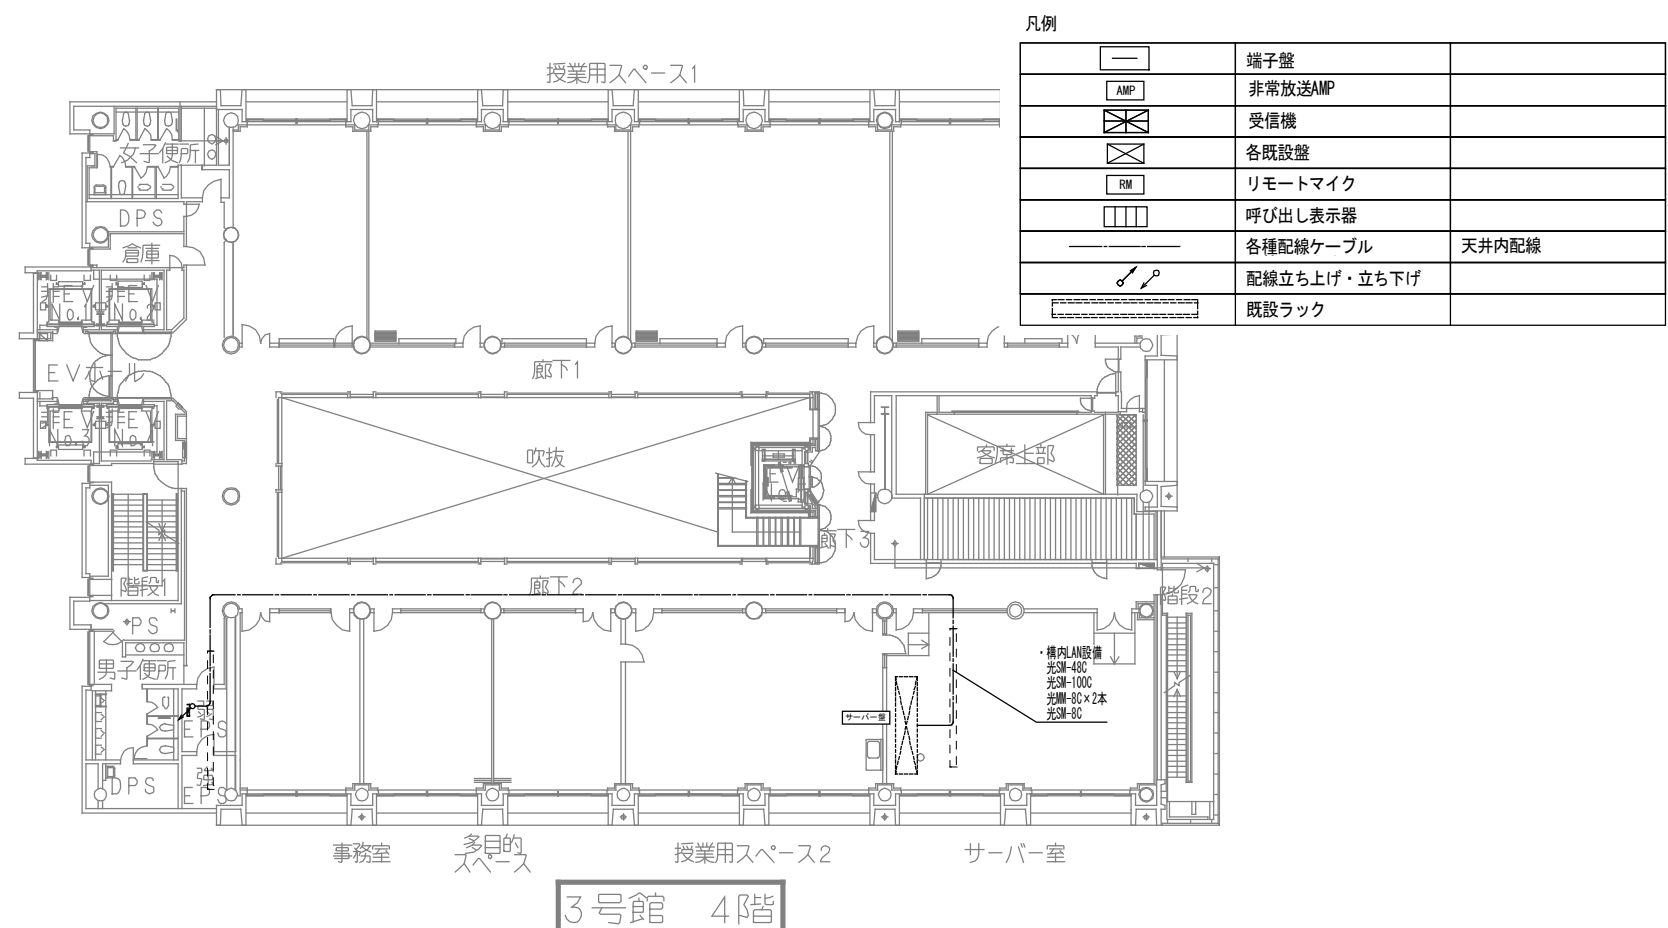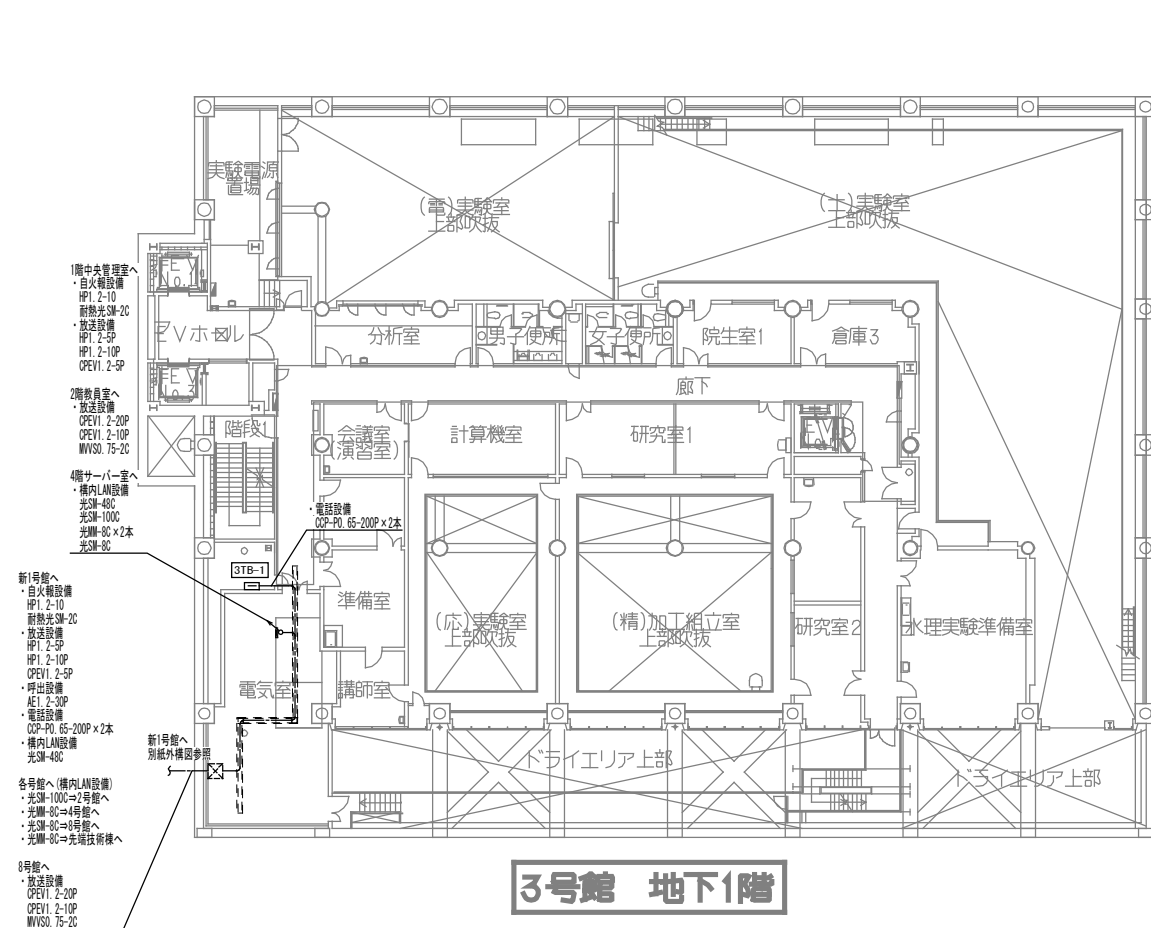


|    |                                                              |        |            |
|----|--------------------------------------------------------------|--------|------------|
| 養生 | 2022 12 12                                                   |        |            |
| 竣工 | 2025 01 15                                                   |        |            |
| 監理 |                                                              |        |            |
| 施工 | <input checked="" type="radio"/> 栗田 <input type="radio"/> 井口 | 受注者    | 株式会社 奥村組   |
|    |                                                              | 電気設備工事 | 福井通信建設株式会社 |

凡例

|                                                                                   |             |       |
|-----------------------------------------------------------------------------------|-------------|-------|
|  | 端子盤         |       |
|  | 非常放送AMP     |       |
|  | 受信機         |       |
|  | 各既設盤        |       |
|  | リモートマイク     |       |
|  | 呼び出し表示器     |       |
|  | 各種配線ケーブル    | 天井内配線 |
|  | 配線立ち上げ・立ち下げ |       |
|  | 既設ラック       |       |

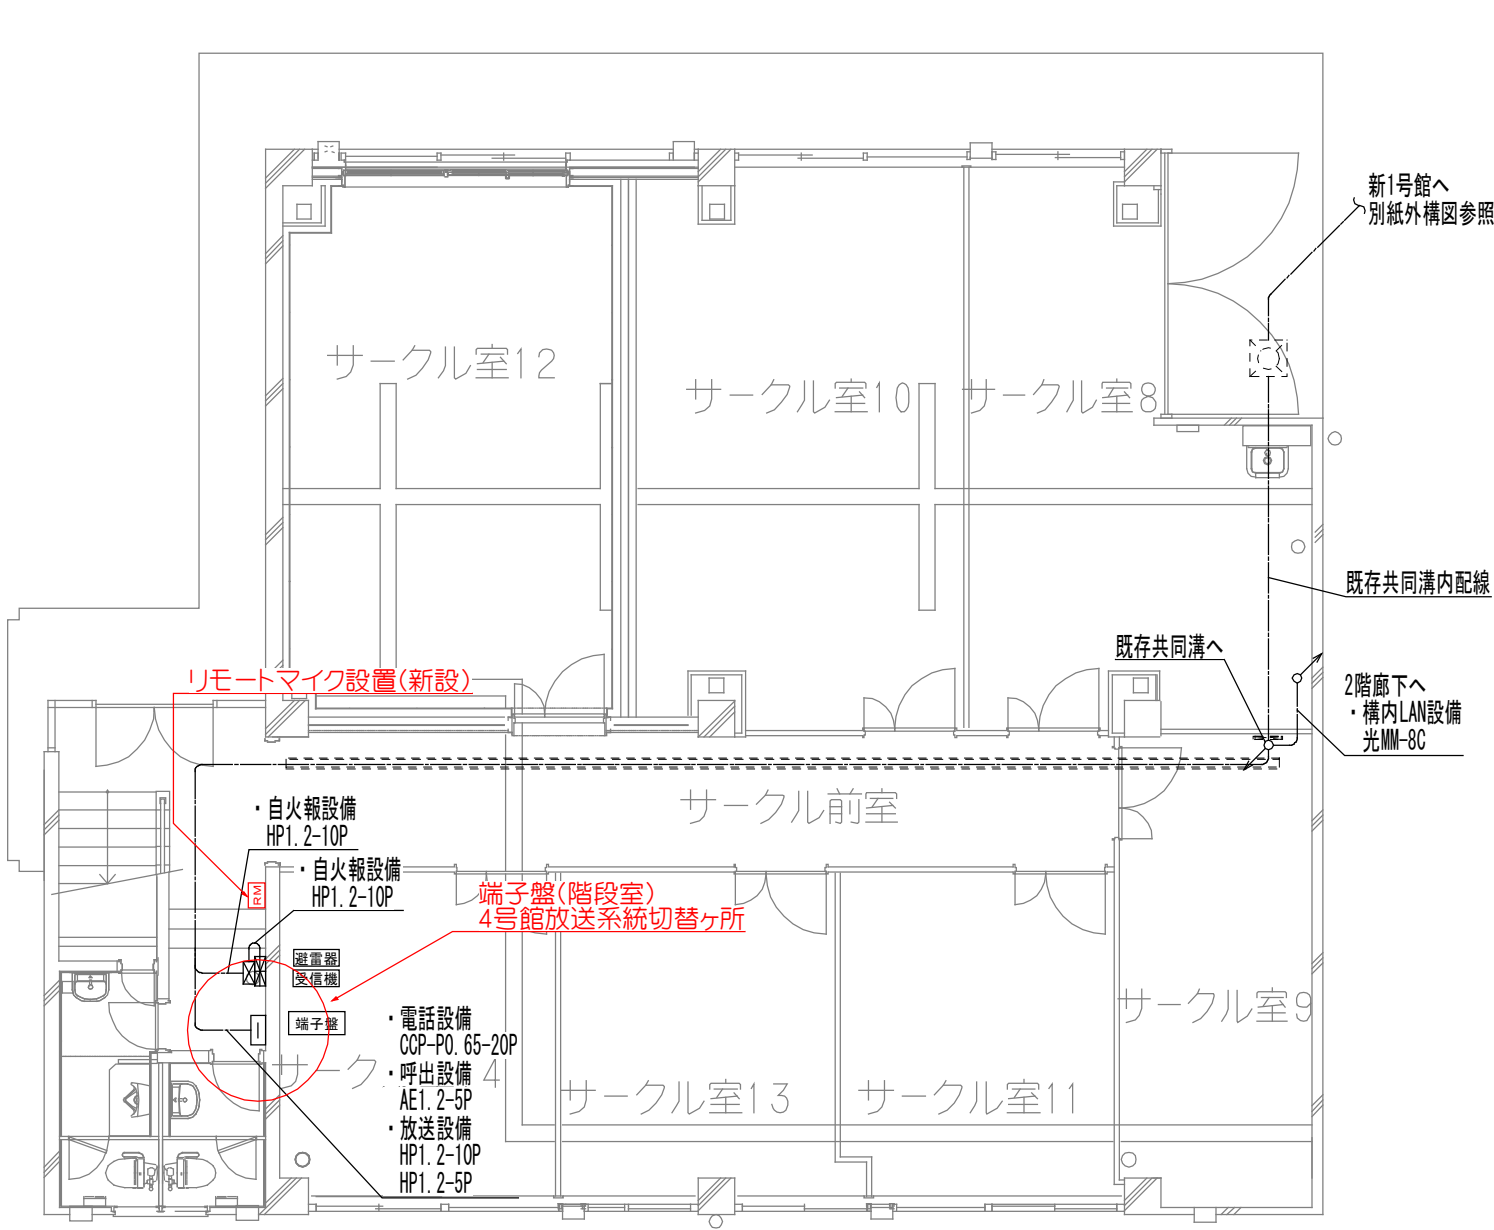

4号館 1階

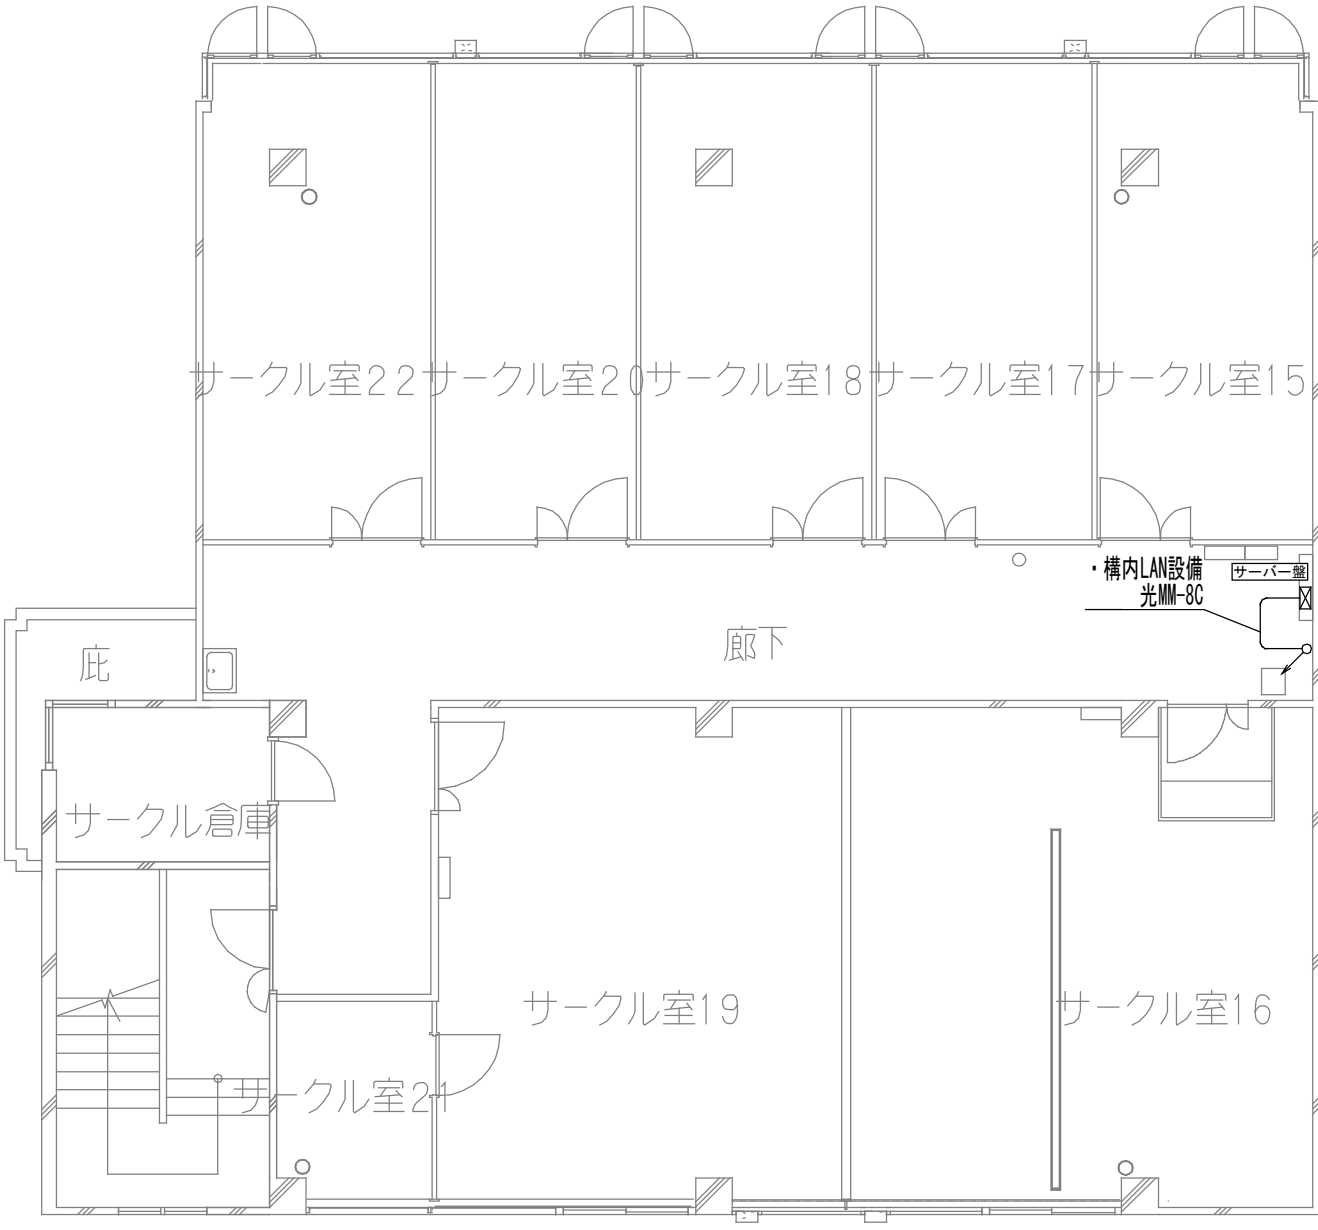

4号館 2階

|        |            |  |  |
|--------|------------|--|--|
| 竣工     | 2022.12.12 |  |  |
| 竣工     | 2025.01.15 |  |  |
| 監理     |            |  |  |
| 受注者    | 株式会社 奥村組   |  |  |
| 電気設備工事 | 福井通信建設株式会社 |  |  |

完成図 電-154

日建設計

中央大学後楽園キャンパス  
1号館建替に伴う新築工事

電 (通し番号130)  
19 - 7

既存棟内線ルート図 (4号館)





A1: NS  
A3: NS

N°

T - 180523 - B

凡例

|  |             |       |
|--|-------------|-------|
|  | 端子盤         |       |
|  | 非常放送AMP     |       |
|  | 受信機         |       |
|  | 各既設盤        |       |
|  | リモートマイク     |       |
|  | 呼び出し表示器     |       |
|  | 各種配線ケーブル    | 天井内配線 |
|  | 配線立ち上げ・立ち下げ |       |
|  | 既設ラック       |       |

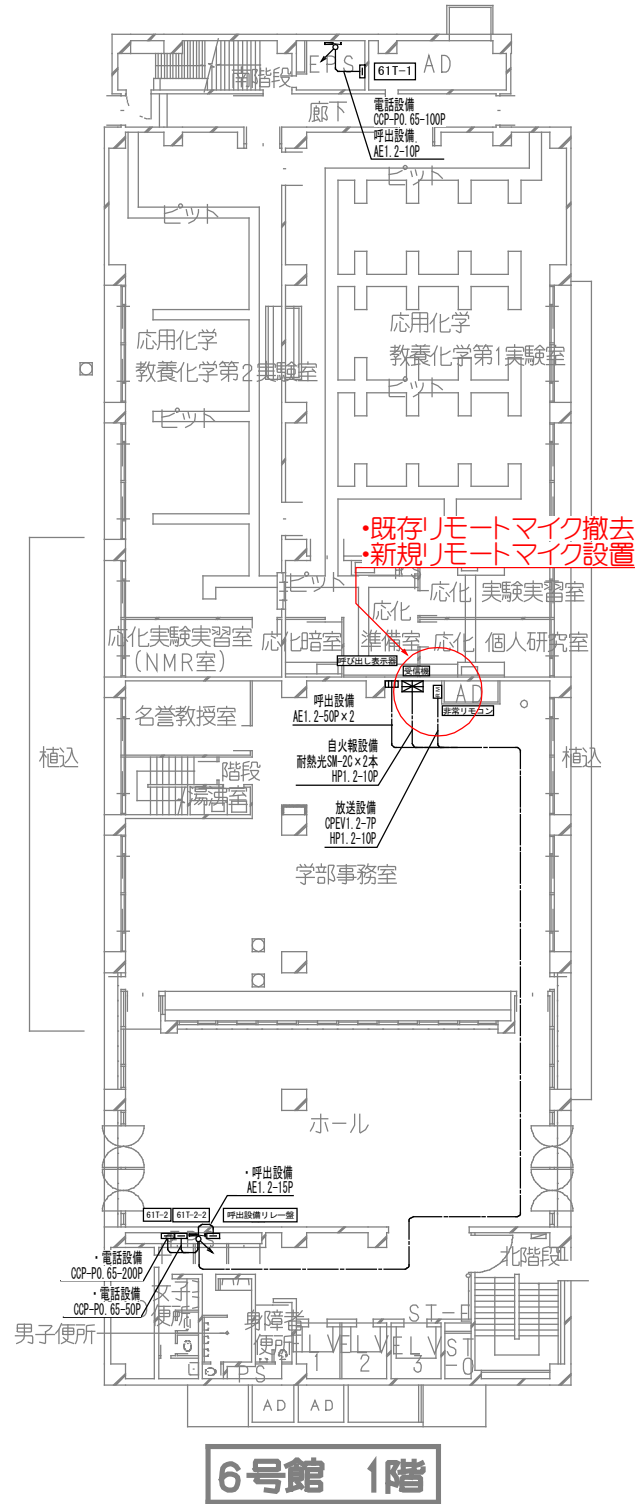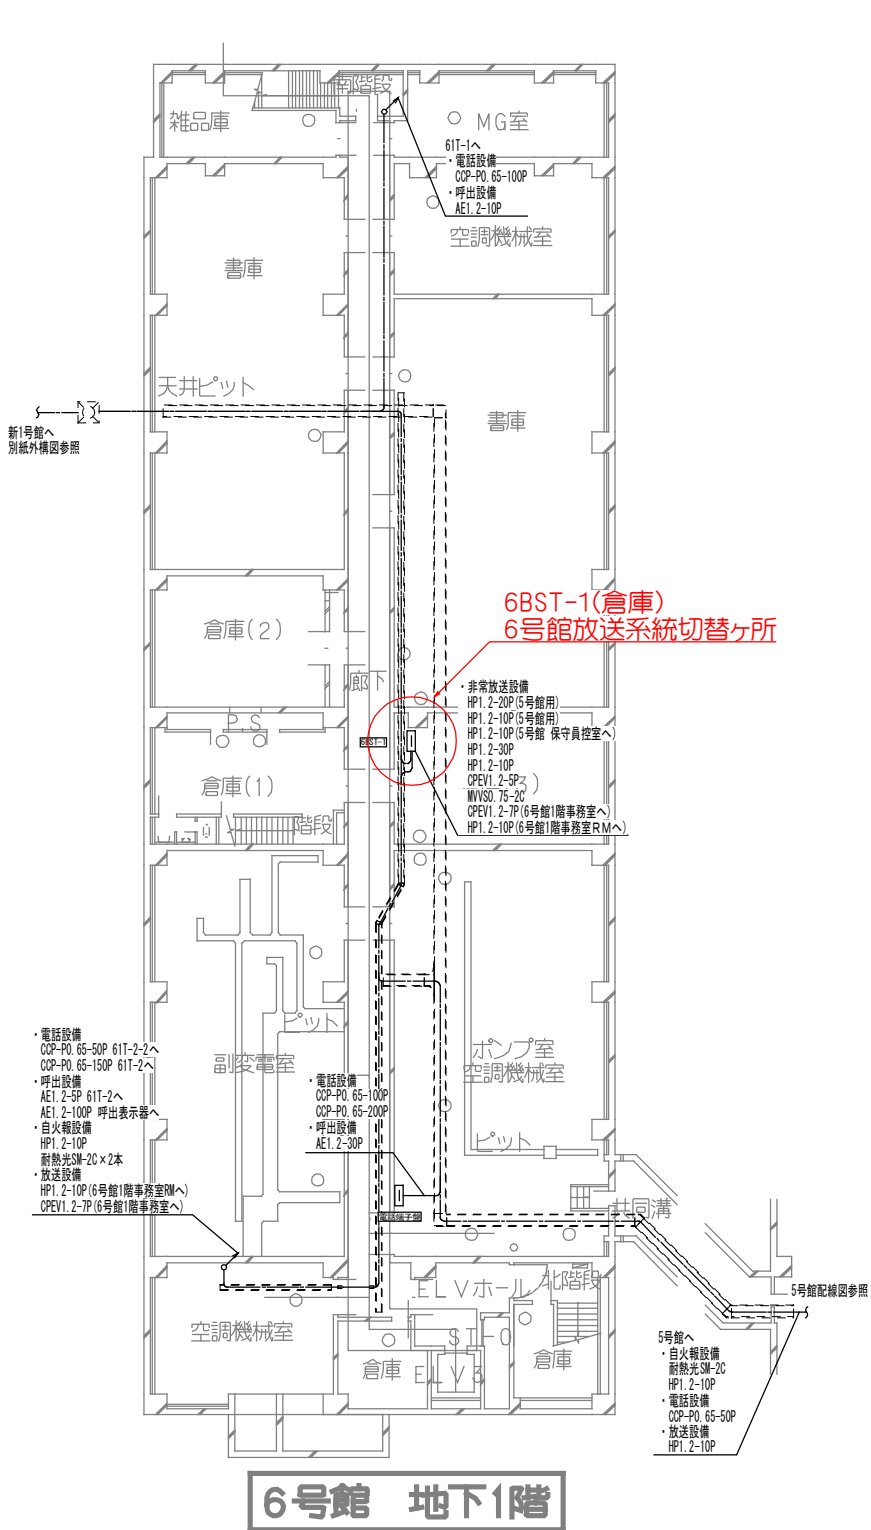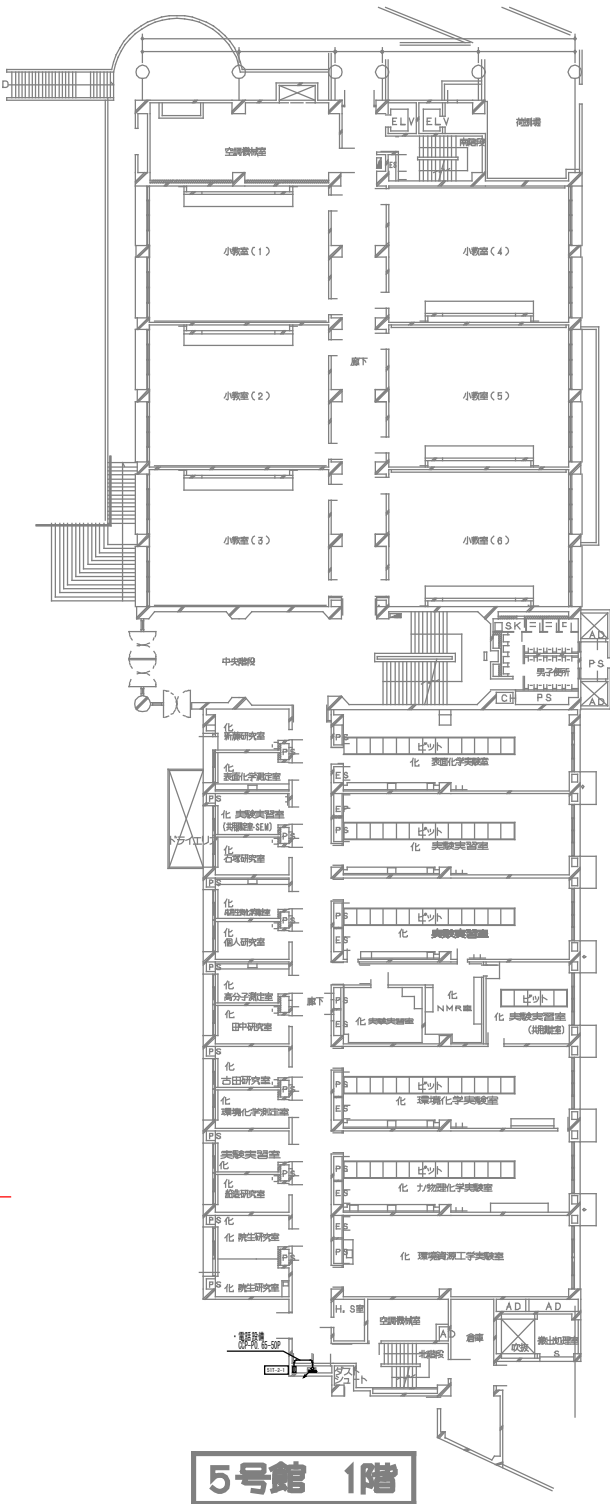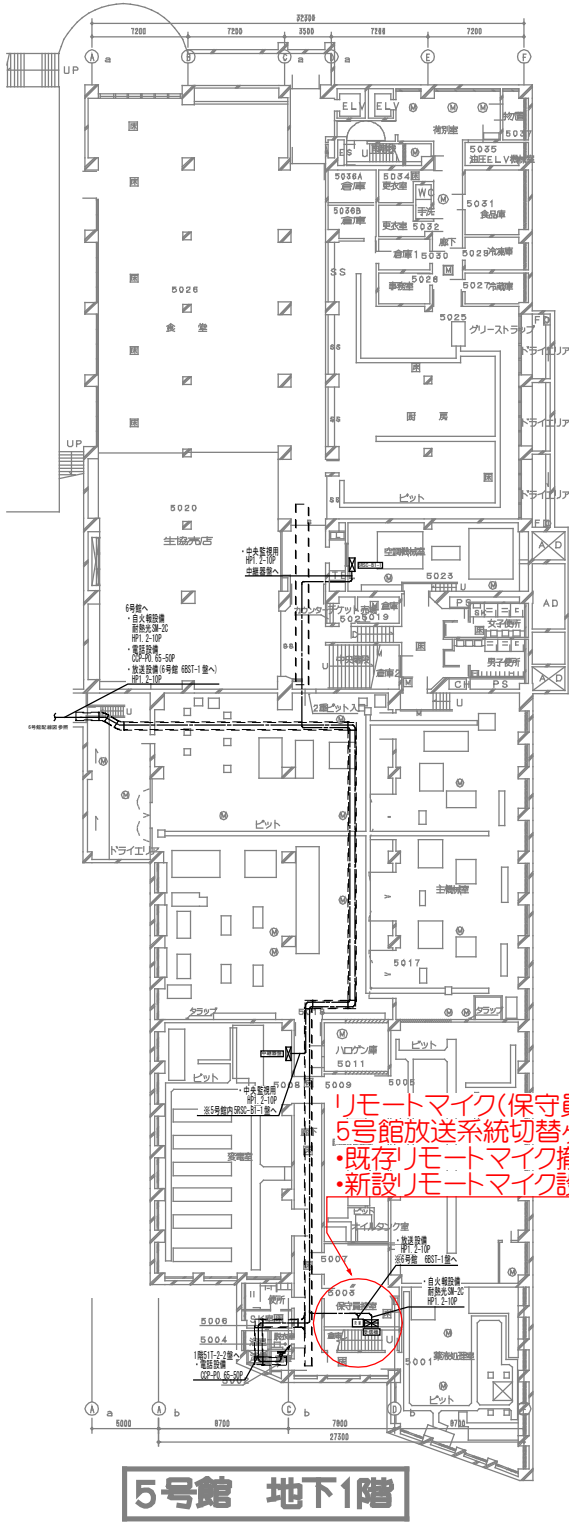

|    |                   |  |  |
|----|-------------------|--|--|
| 竣工 | 2022.12.12        |  |  |
| 竣工 | 2025.01.15        |  |  |
| 監理 |                   |  |  |
| 設計 | 受注者 株式会社 奥村組      |  |  |
| 施工 | 電気設備工事 福井通信建設株式会社 |  |  |

完成図 電-154

日建設計

中央大学後楽園キャンパス  
1号館建替に伴う新築工事


既存棟内線ルート図 (5・6号館)

電話 (通し番号130)  
119 - 10


A1: NS  
A3: NS  
No. T - 180523 - B

凡例


|  |             |       |
|--|-------------|-------|
|  | 端子盤         |       |
|  | 非常放送AMP     |       |
|  | 受信機         |       |
|  | 各既設盤        |       |
|  | リモートマイク     |       |
|  | 呼び出し表示器     |       |
|  | 各種配線ケーブル    | 天井内配線 |
|  | 配線立ち上げ・立ち下げ |       |
|  | 既設ラック       |       |

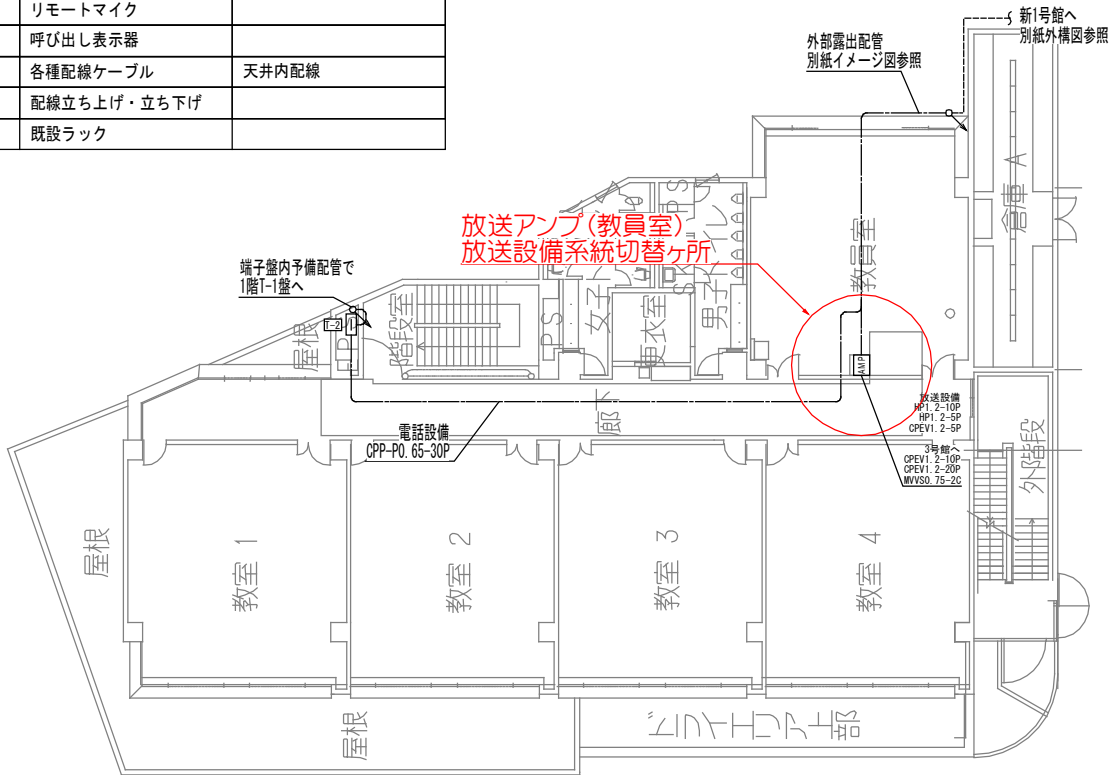


8号館 2階

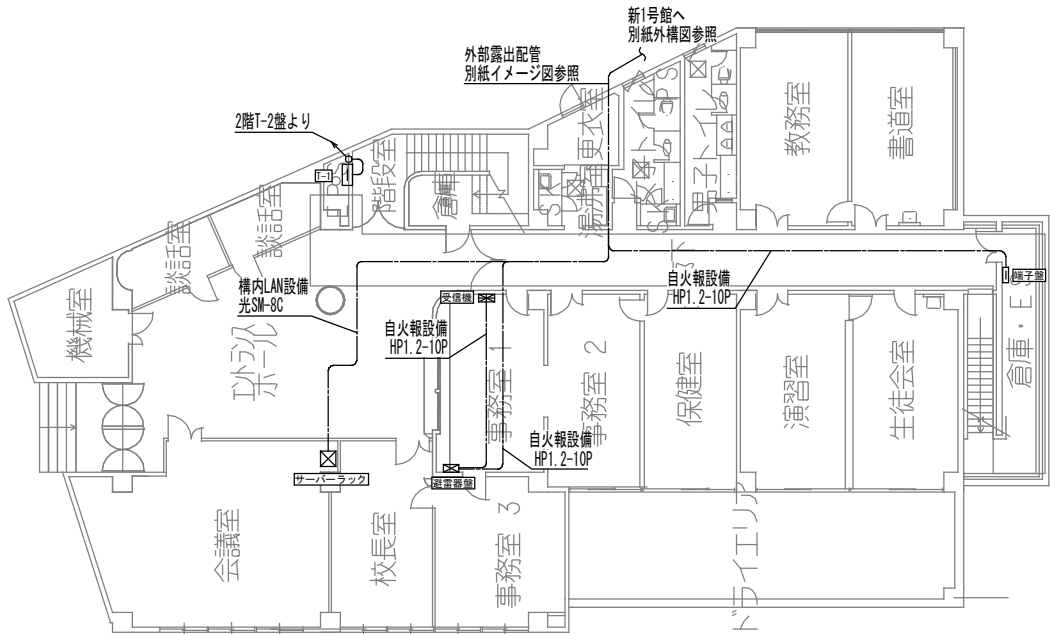

8号館 1階

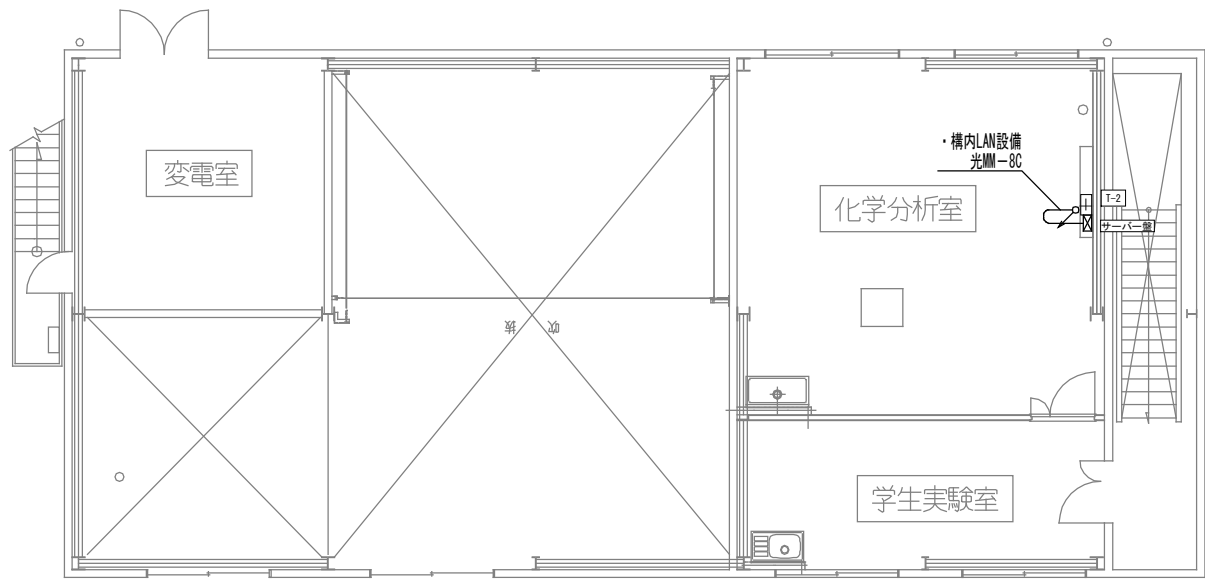

先端技術センター 2階

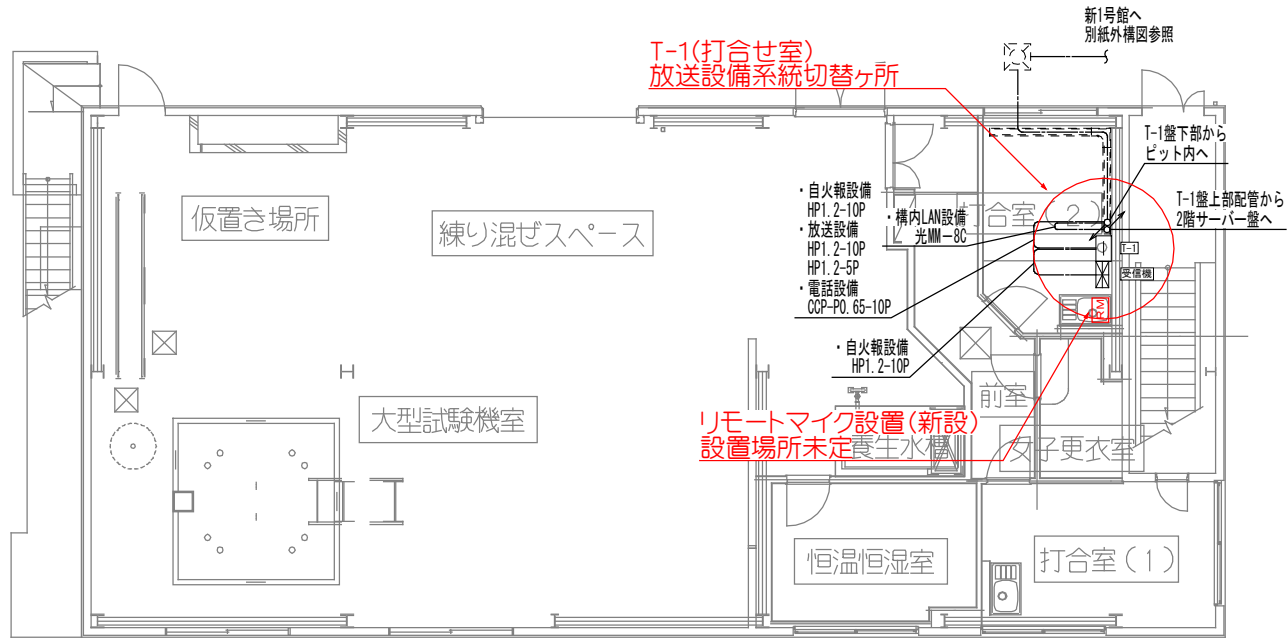

先端技術センター 1階

|        |            |  |  |
|--------|------------|--|--|
| 竣工     | 2022.12.12 |  |  |
| 竣工     | 2025.01.15 |  |  |
| 監理     |            |  |  |
| 受注者    | 株式会社 奥村組   |  |  |
| 電気設備工事 | 福井通信建設株式会社 |  |  |

完成図 電-155

日建設計

中央大学後楽園キャンパス  
1号館建替に伴う新築工事

電 (通し番号 130)  
119 - 171

既存棟内線ルート図 (8号館先端)

A1: NS  
A3: NS

N°

T -

180523

- B

## 緊急呼出設備改修に伴う入室部屋について

下記期間で各号館に入室させていただきます。

ご協力よろしくお願いします。

### 【作業場所及び期間】

9月5日（金） 8：00～18:00

2号館 各階トイレ（高校含む）、2305室、2331室、2447室、2533室、2627室  
9階シャワー室、9階2921室（漏水検知）、2941室（漏水検知）

9月8日（月） 8：00～18：00

4号館 1階トイレ、4204室

9月10日（水） 8：00～18：00

5号館 各階トイレ、4階女子更衣室、5206室

9月12日（金） 8：00～18：00

6号館 各階トイレ、図書館、6718室、61005室、61210室